


家 屋 工 作 物 現 況 図 (事 後)

整理番号	物件所有者	使用者	建築年月日	増築年月日	改築年月日	調査年月日	調査会社	調査員	立会者
1 (注1)	住所 新宿区西新宿1-1-1 氏名 東京 太郎	住所 新宿区西新宿1-1-1 氏名 東京 太郎	S62.10	H2.5	H20.12	事前 平成30年5月10日 事後 令和2年6月7日	(株)下水道設計 (株)下水道設計	玉石 石松 玉石 石松	東京 太郎 東京 太郎
構造	木造、RC造、S造 ○階建	屋根 日本瓦、瓦葺鉄板葺、コロニアル葺	外壁 その他 ()	モルタル塗、サイディング	基礎 布基礎、ベタ基礎 その他 ()	面積 1F 51.59㎡ 2F 9.92 ㎡	3F -	延面積 61.51㎡	

二階の一部、三階の事前・事後調査は所有者の意向により内部未調査

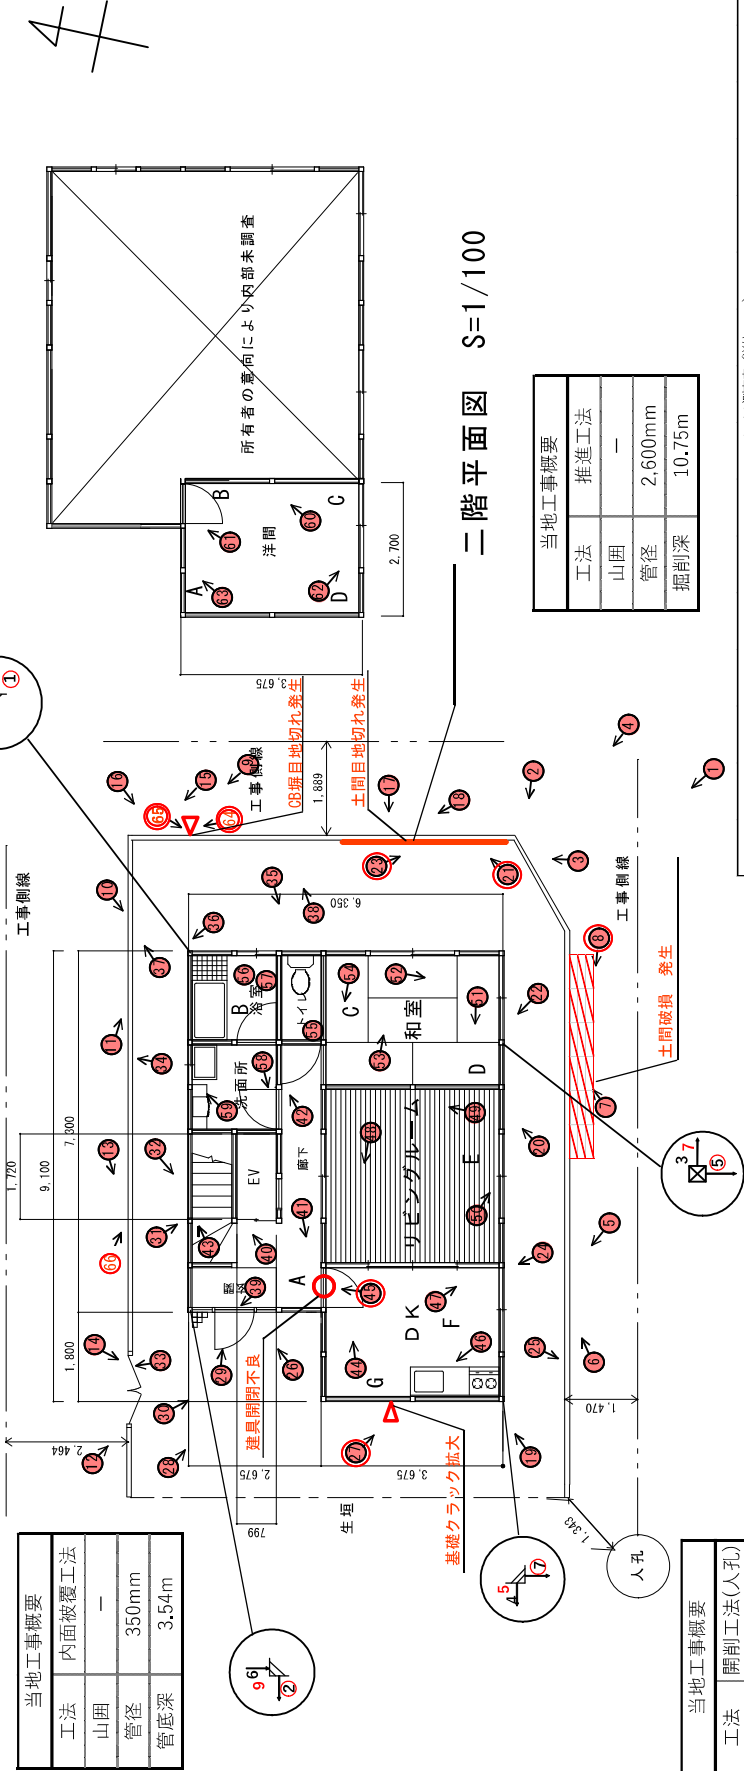

二階平面図 S=1/100

一階平面図 S=1/100

当地工事概要	
工法	開削工法(人孔)
山囲	軽量鋼矢板
内径	1200mm
掘削深	2.45m

当地工事概要	
工法	開削工法
山囲	軽量鋼矢板
管径	250mm
掘削深	2.52m

※損害箇所の写真番号は、○で表記する。
事後調査時のみ撮影の写真番号は○で表記する。

レベル測定表 (単位: mm)				事前				事後			
測定箇所	段差	測定値	補正値	相対値	測定箇所	差	測定値	補正値	相対値	測定箇所	相対値
二階											
A	0	925		0	768	0	768	0	930	0	780
B	0	927		-2	774	-6	-8B	0	931	-1	762
C	-30	900	930	-5	810	-12	-12C	0	940	-10	782
D	-30	975	945	-20	838	-40	-40D	0	941	-11	780
E	0	940		-16	798	-30	-30	0			
F	-30	994	964	-29	877	-79	-79				
G	-30	990	960	-25	867	-69	-69				

(注1) 事後調査の整理番号は赤字、事前調査の整理番号は黒字で記載する。
(注2) 立会者が、所有者・使用者ではない場合は、所有者との関係を明記する。